

KOPIA MAPY ZASADNICZEJ

1 : 500

Województwo: dolnośląskie
Jedn. ewid.: 026201_1 Legnica
Obręb: 0004 Czarny Dwór
Działka: 554/55
ID zgłoszenia: GK.6640.246.2021
Arkusze mapy: 5.151.31.16.1.2

556 Uwaga:
Układ współrzędnych „2000”, układ wysokościowy „Kronsztadt 86”
Inwentaryzacja powykonawcza dotyczy sieci kanalizacji deszczowej. 549
Wykonana w dniu 27.05.2021r.


Kierownik roboty:
mgr inż. Krzysztof Kozakiewicz
geodeta uprawniony do wykonywania samodzielnych funkcji w dziedzinie geodezji i kartografii.

Oświadczam, że niniejszy dokument został opracowany w wyniku prac geodezyjnych i kartograficznych, których rezultaty zawiera operat techniczny wpisany do ewidencji materiałów państwowego zasobu geodezyjnego i kartograficznego prowadzonego przez Starostę Legnickiego. Operat został pozytywnie zweryfikowany w dniu 24.06.2021r., protokół nr GK.6640.246.2021_3829

Jestem świadomy odpowiedzialności karnej za złożenie fałszywego oświadczenia.

mgr inż. Krzysztof Kozakiewicz
geodeta uprawniony do wykonywania samodzielnych funkcji w dziedzinie geodezji i kartografii.
Świadectwo nr 21424

PRZEDSIĘBIORSTWO USŁUG
GEODEZYJNYCH I KARTOGRAFICZNYCH
"GEO-INWEST"
Kozakiewicz, Szymański Sp. j
59-220 Legnica, ul. Kawalerska 2A/14
NIP 691 21-91 085, Regon 390988621
tel. (76) 852 40 60

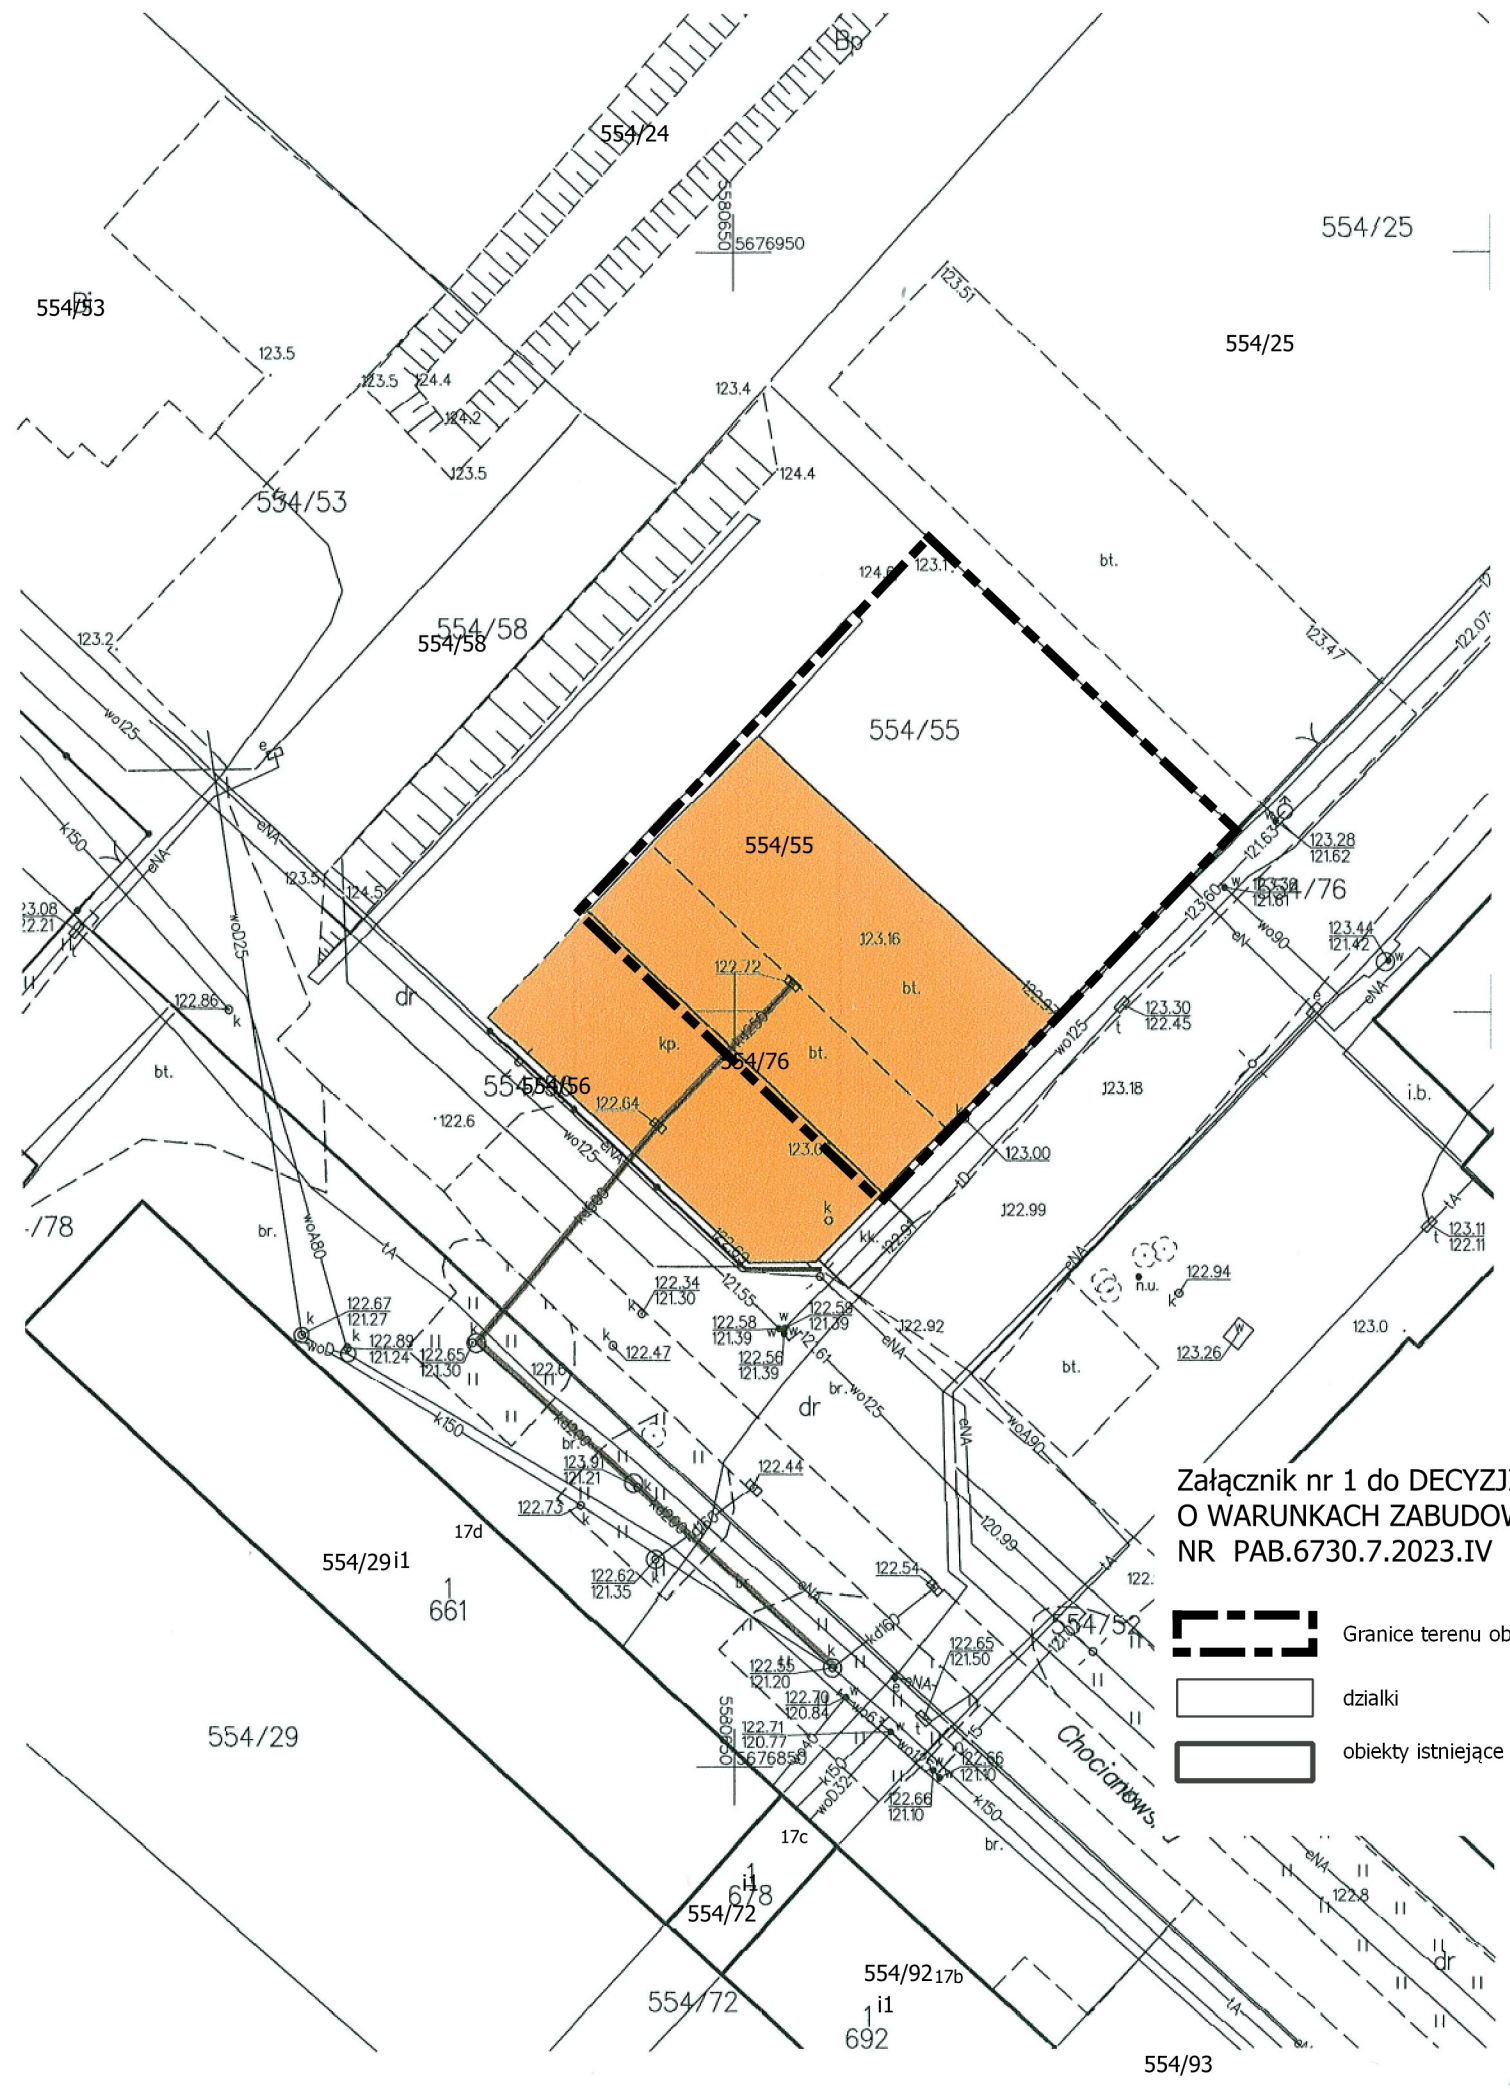

Załącznik nr 1 do DECYZJI
O WARUNKACH ZABUDOWY
NR PAB.6730.7.2023.IV

- Granice terenu objętego decyzją
- działki
- obiekty istniejące

702/17

557

558

i1

554/23

i1

12

554/53

554/54

554/75

554/77

21

t1

548

554/78

796

554/2911

661

554/29

554/72

554/9217b

692

554/93

554/101

i1

i1554/102

i2

8